




新竹縣新豐鄉新興路 202 號(新豐舊站)

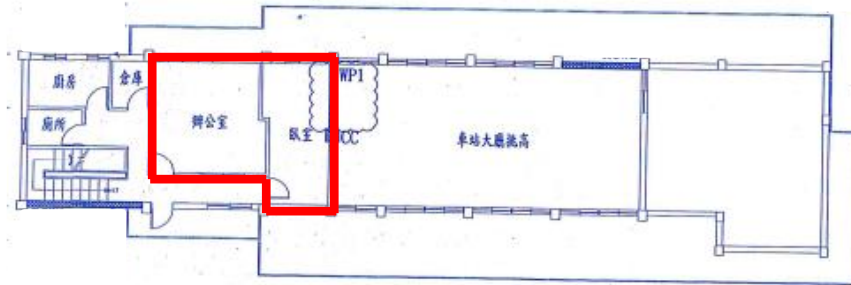

二樓平面圖：紅色區域為出租範圍，面積 44.9m²
紅色區域外為維護管理範圍

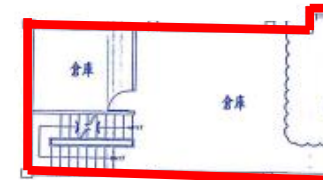

地下室平面圖：紅色區域為出租範圍，面積 78.75m²

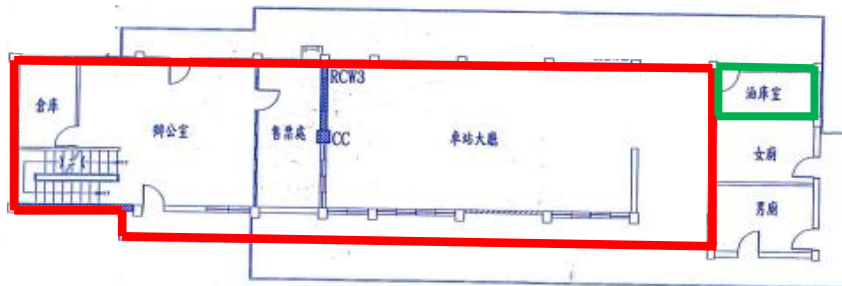

一樓平面圖：紅色區域為出租範圍，面積 210m²
紅色區域外為維護管理範圍 (除油庫室)
綠色區域為油庫室

構件編號	尺寸	圖例
換 柱 CC	50X50	
材料強度：		
混凝土 f'c		=280kg/cm ²
鋼筋 fy		=4200kg/cm ²

<第一次變更>

